


図面来歴  
平成19年9月 主機換装を施行  
木曾造船にて完成図として  
調整す。

主 要 目

|                |  |
|----------------|--|
| 長さ (全長)        | 26.08 m  |
| 長さ (登録)        | 24.52 m  |
| 幅 (型)          | 6.80 m   |
| 深さ (型)         | 2.30 m   |
| 主機関            | YANMAR 12LAK-ST2 (809 KW × 1850 min <sup>-1</sup> ) 2基 |
| 最高速度 (100% 出力) | 26.76 ノット  |
| 航海速度 (75% 出力)  | 26.0 ノット   |
| 航行区域           | 平水区域   |
| 最大搭載人員         | 旅客 223名 船員 3名 計 226名                                   |
| 総トン数           | 92トン   |

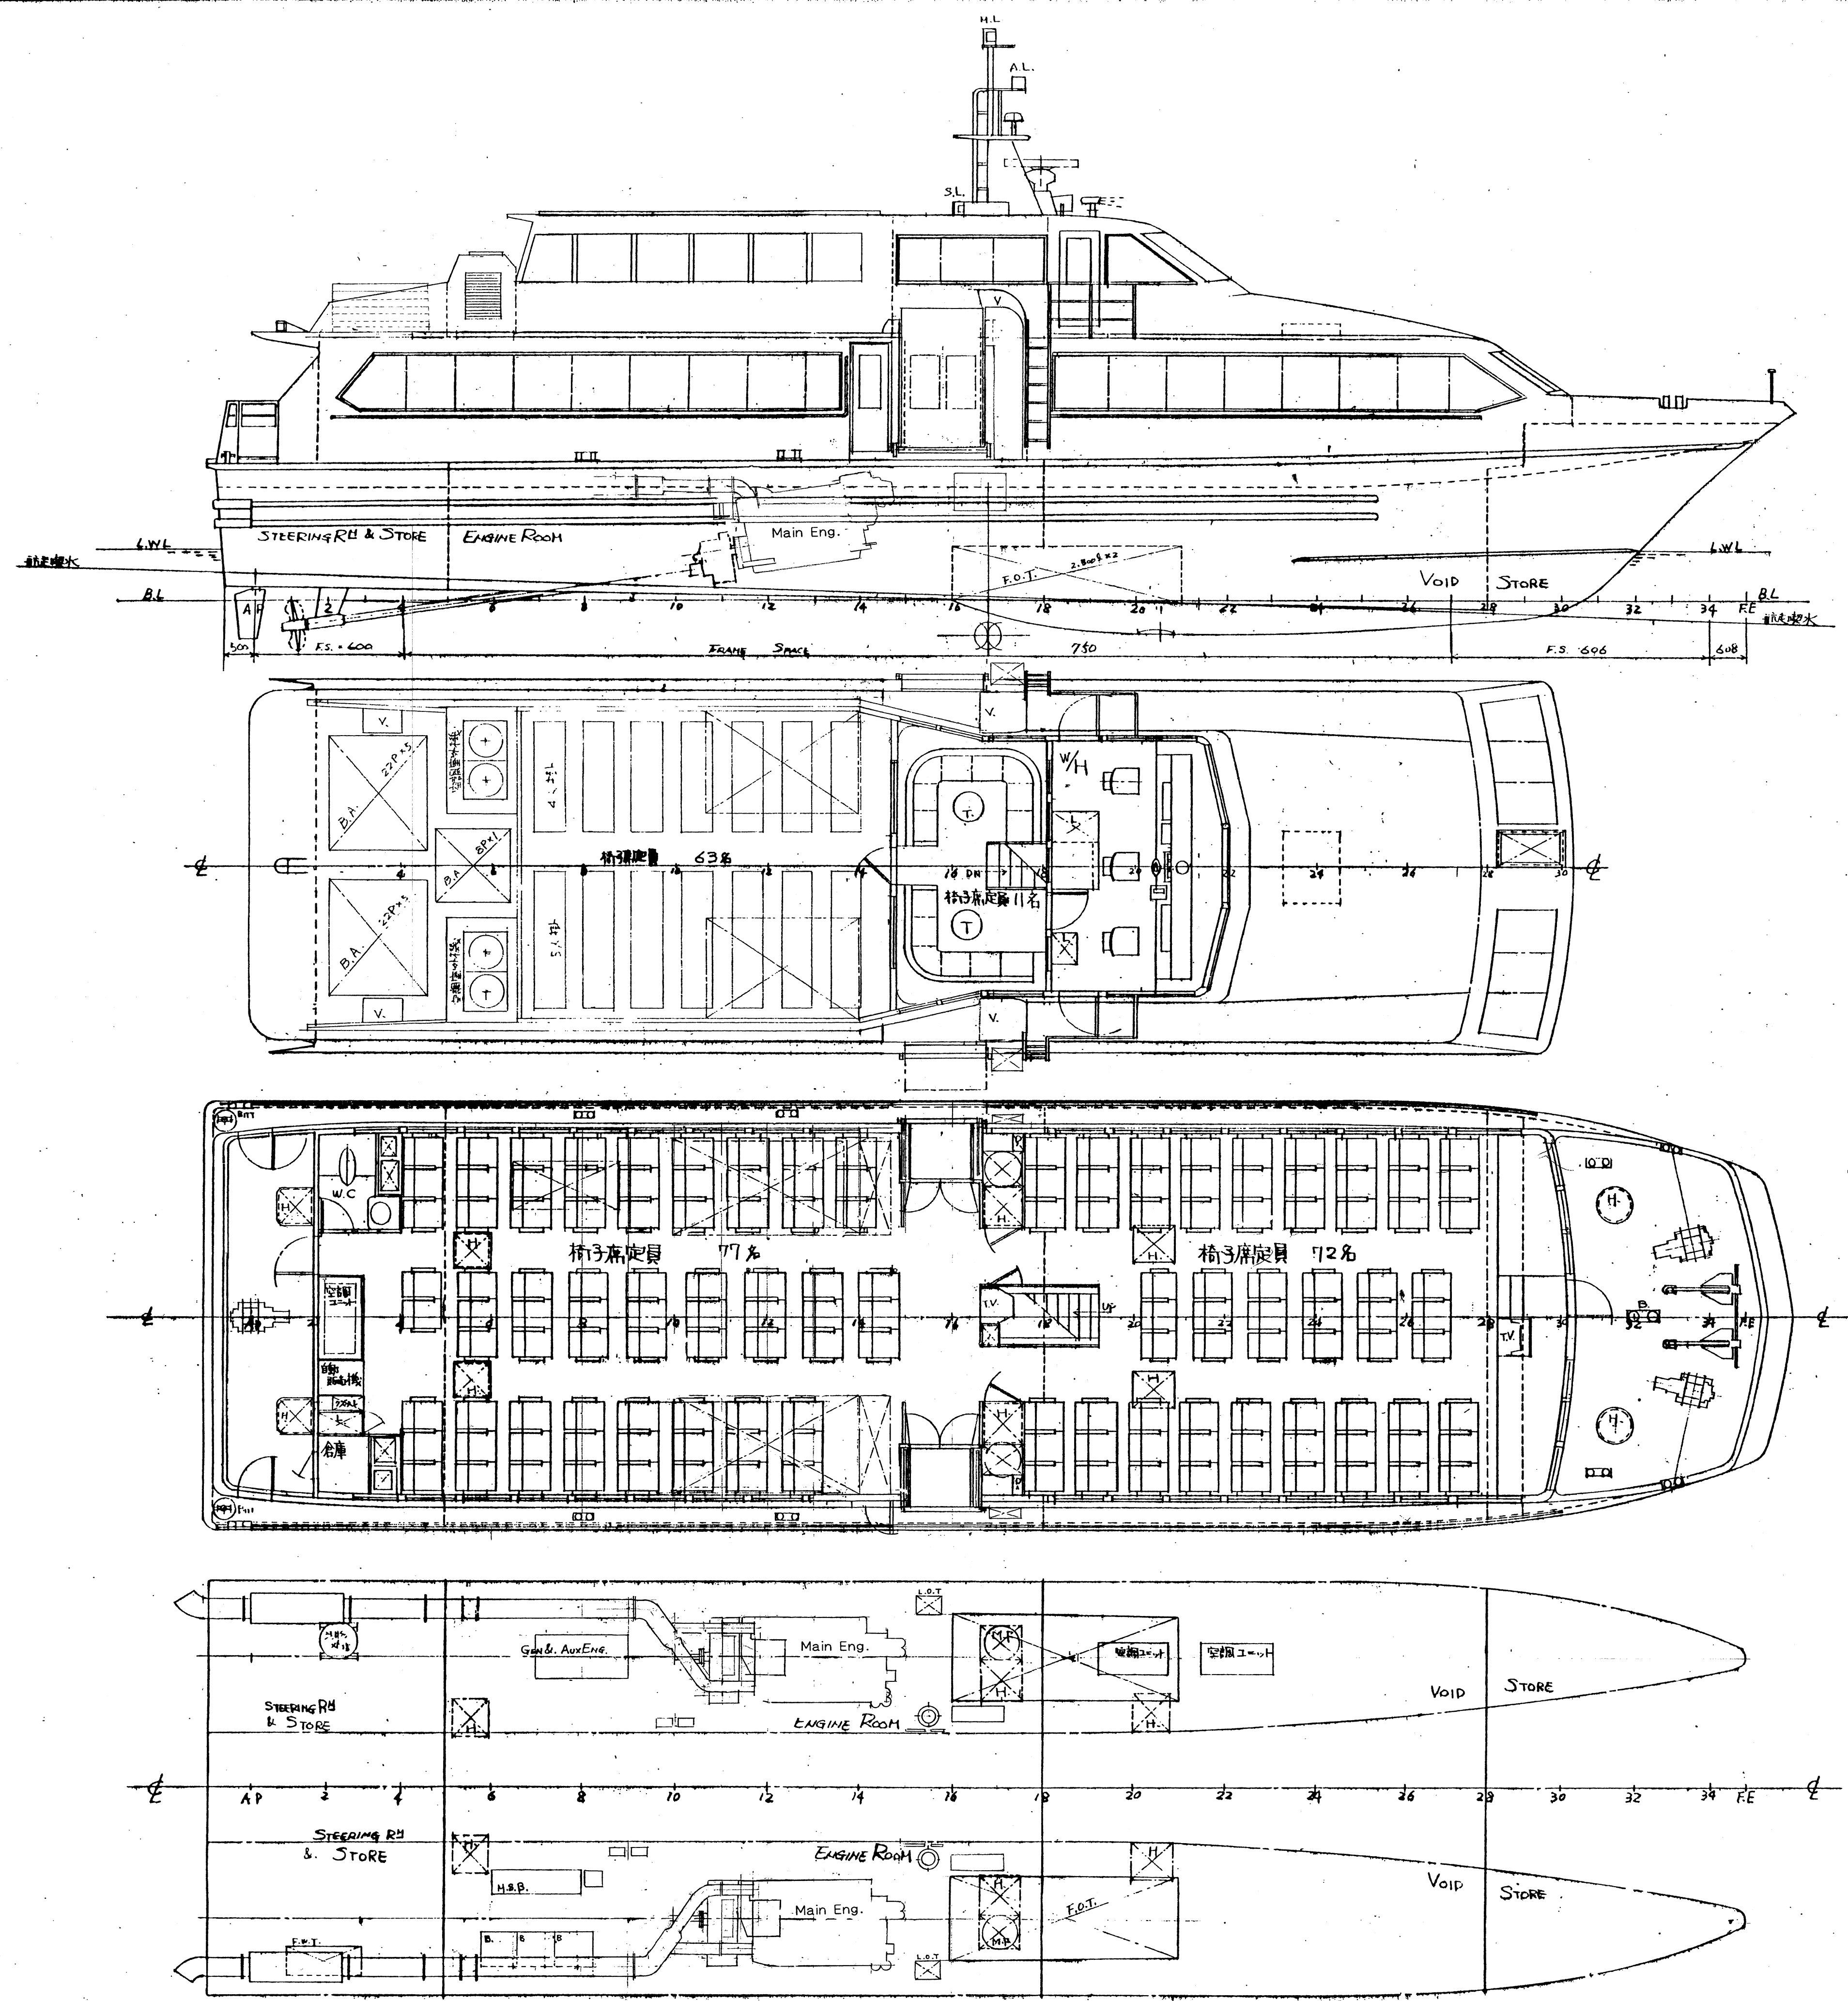

江田島市  
スーパー千鳥

二五米型軽合金製双胴高速旅客船  
一般配置図

|                  |                  |
|------------------|------------------|
| 尺度               | 1/60             |
| 株式会社 木曾造船<br>設計部 |                  |
| 部長               | 検 図 製 図          |
| 製図年月日            | H. 19 年 9 月 15 日 |
| 工事番号             | 第 番船             |
| 図面番号             |                  |

着色部は変更箇所を示す。