

完成図

機関室配置図

二五米型軽合金製双胴高速旅客船

江田島市
スーパークルーザー

尺 度 1/30


工 号 番 号

製 図 日 付 平成19年9月6日

出 図 日 付

図 面 番 号


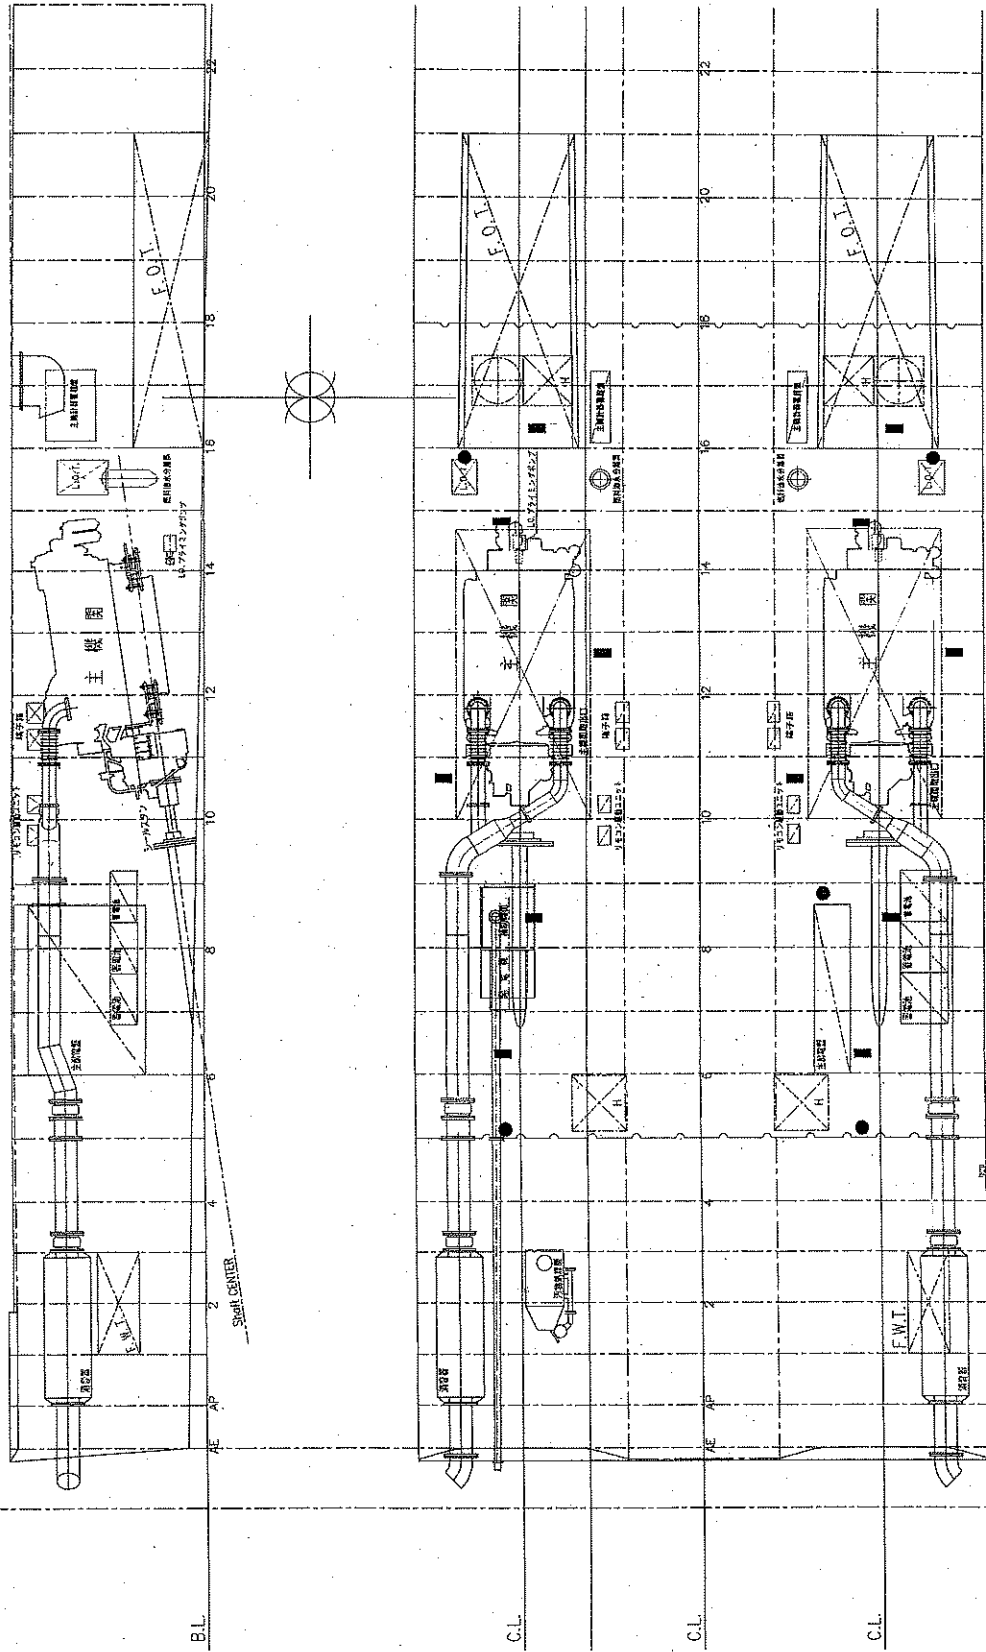

自動機室消火器の搭載数 93.075m³/8 = 11.634 → 12個

● 自動機室消火器の搭載場所

● 特殊V型消火器の搭載場所

※ 装置色調は標準色調を示す。
※ 装置色調は標準色調を示す。

図面承認
平成19年9月 主機機室配置図
本船運航に必要設備として
設置す。